


Stadt: Winnenden
 Gemarkung: Winnenden
 Kreis: Rems-Murr-Kreis

LAGEPLAN

- zeichnerischer Teil zum Bauantrag -
 (§ 4 LBOVVO)

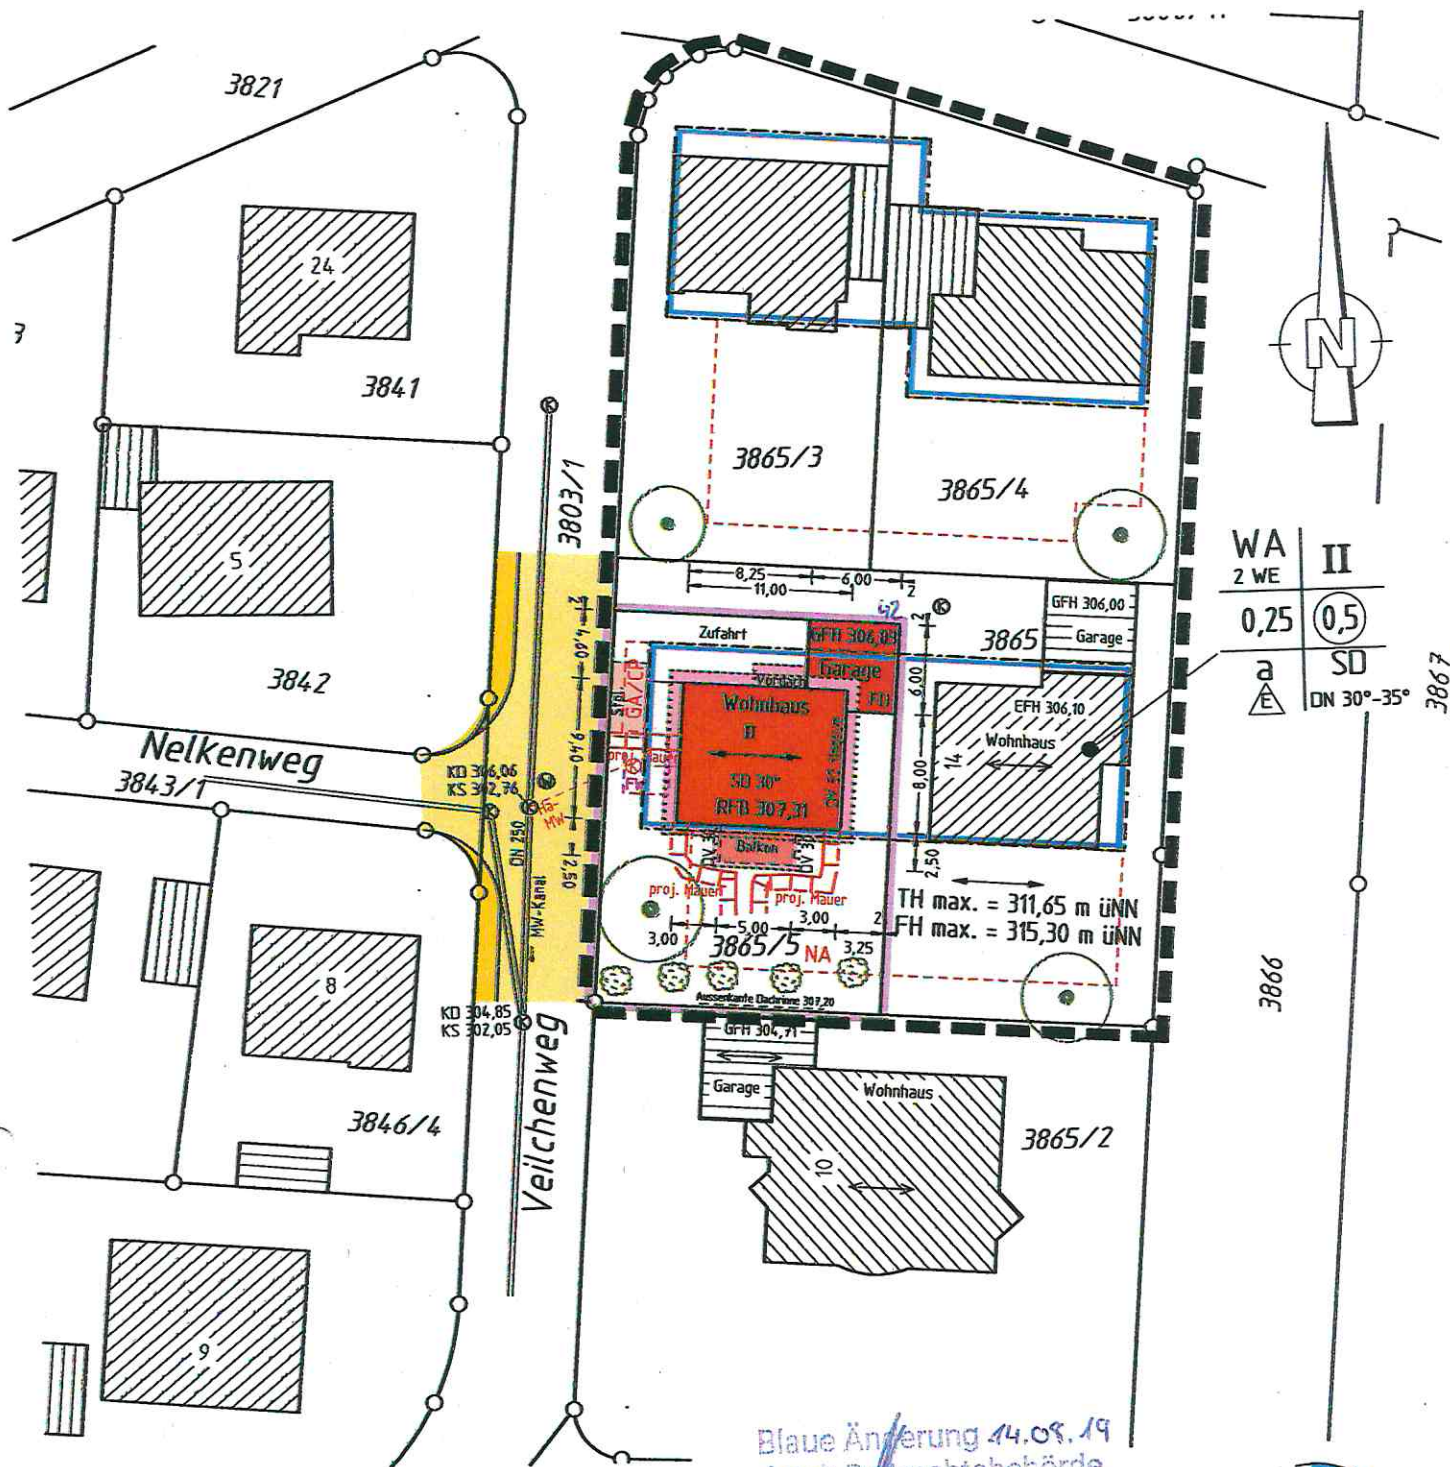

Keine Gewähr für unterirdische Leitungen
 Auszug aus dem Liegenschaftskataster
 und Einzeichnungen nach § 4 LBOVVO
 Höhenangaben über NN im neuen System


Maßstab: 1:500

Gefertigt: Kaisersbach, 24.05.2019


Blaue Änderung 14.08.19
 durch Bauberechtigungsbehörde
Ingenieurbüro Basler
Vermessung & Geoinformatik

Dipl.-Ing.(FH) Bernd Basler
 Sachverständiger gem. § 5 Abs. 3 (6) LBOVVO
 Sommerrain 9 73667 Kaisersbach
 Tel 07184/9294-01 Fax 07184/9294-05
 mail@ibvg-basler.de www.ibvg-basler.de

Geoinformationssysteme
 Global Positioning System
 Ingenieurvermessung
 Lage- und Bestandspläne
 Leitungsdokumentation

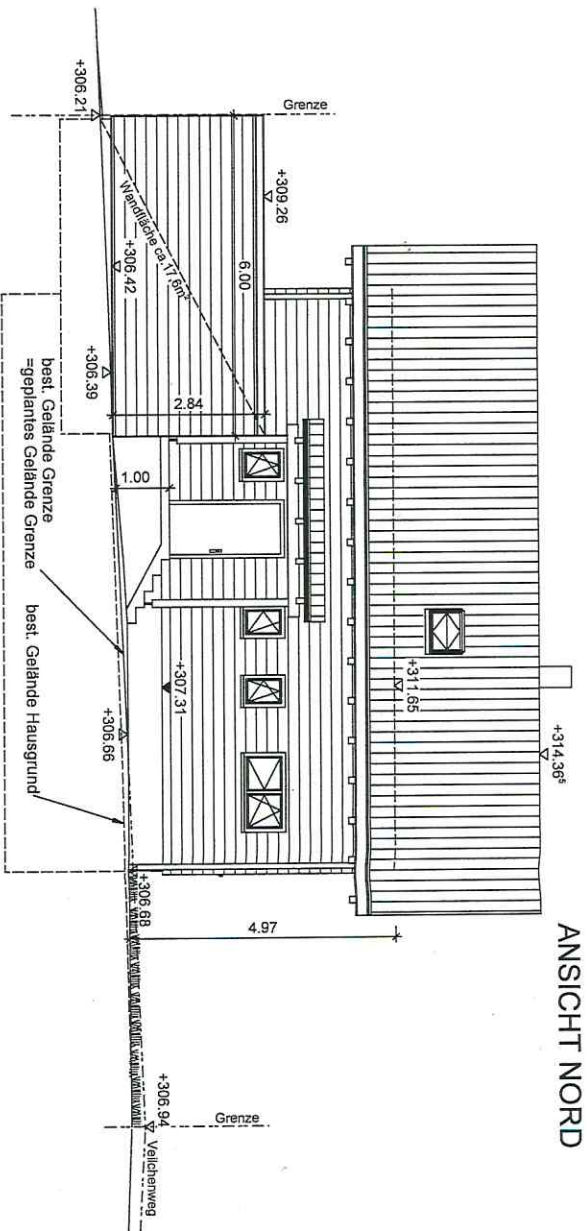


ANSICHT OST

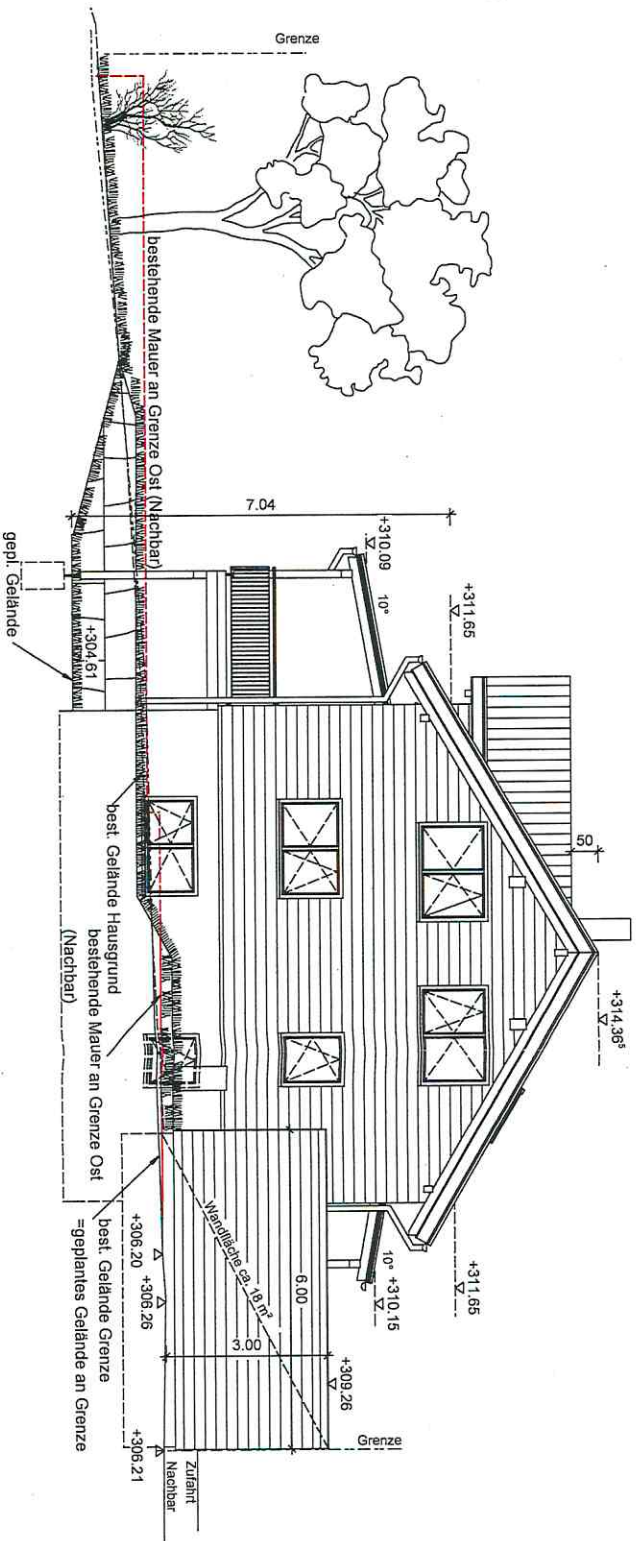


DECKBLATT: 22.07.2019

BAUVORHABEN		Neubau eines Einfamilienwohnhauses mit Garage	
Veilchenweg, Flst.: 3865/5		71364 Winnenden	
BAUHERR			
ENTWURFSVERFASSTER			
PLANNUMMER			
ANSICHTEN 1			
MAßSTAB	ERGÄNZT	GEÄNDERT	PLAN-NR.
1:100	20.05.2019	-	6
FORMAT		PROJEKT-NR.	
A3		111	

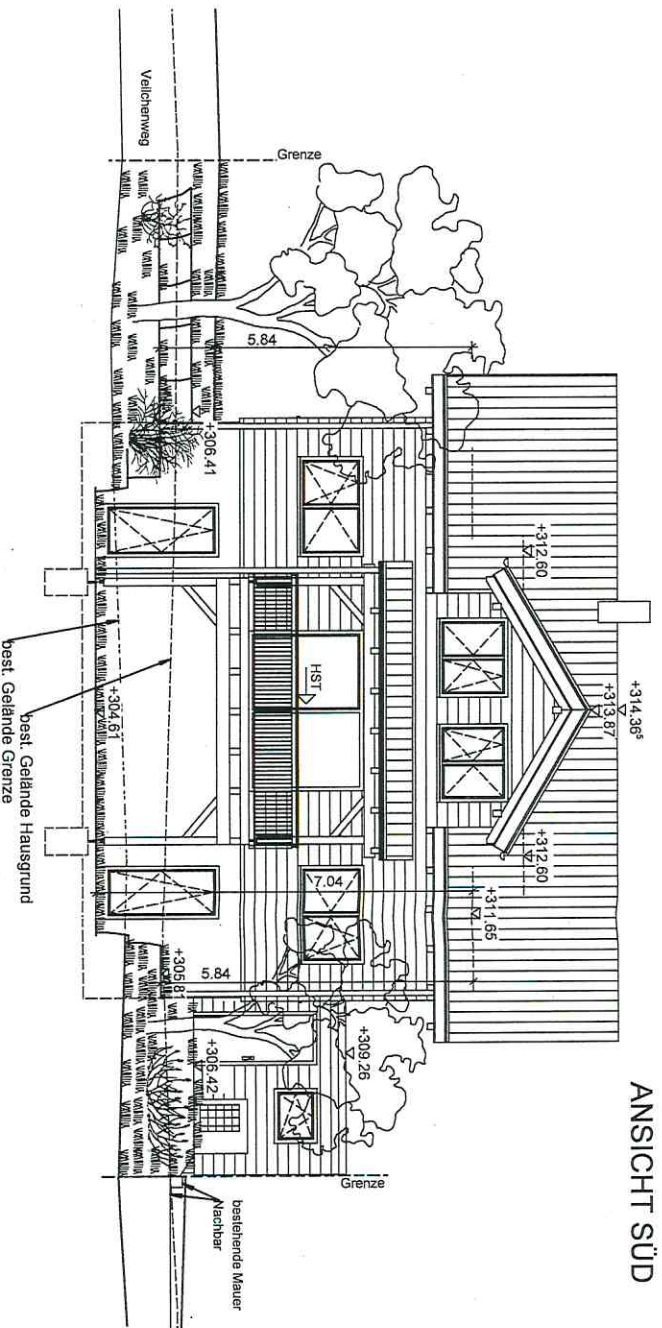

ANSICHT SÜD

ANSICHT WEST

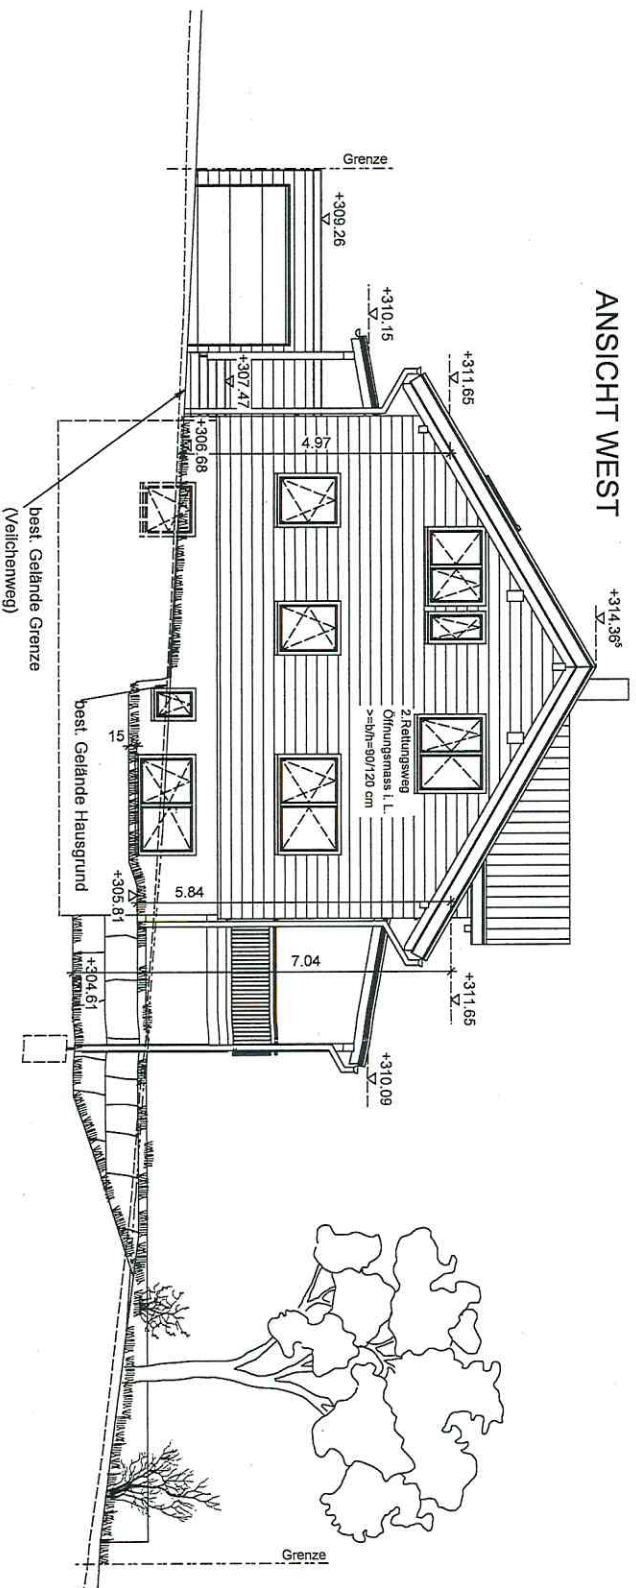

DECKBLATT: 22.07.2019

BAUVORHABEN			
Neubau eines Einfamilienwohnhauses mit Garage			
Veilchenweg, Flst.: 3865/5 71364 Wirmenden			
BAUHERR			
ENTWURFSVERFASSTER			
PLANINFORMATION			
PLANINHALT			
ANSICHTEN 2			
MAßSTAB	HERSTELLT	GEÄNDERT	PLAN-NR.
1:100	20.05.2019	-	7
FORMAT		PROJEKT-NR.	
A3		111	